

proj. trasa kanalizacji kablowej

RWE Stoen Operator Sp. z o.o.
Dokumentacja Techniczna Sieci

Nr zlecenia 2185/2011

Uzgodnia się sposób zabezpieczenia kabli elektroenergetycznych krzyżujących się z projektowanym


Kanał telef. och.

na następujących warunkach:

- Zabezpieczenie kabli elektroenergetycznych wykonać w uzgodnieniu i pod nadzorem (odpłatnym - na odrębne zlecenie) RWE Stoen Operator Sp z o.o. - Realizacja inwestycji Przyłączeniowy (ND-PI) ul. Włodarzewska 68, tel. (22)821-52-24, zgodnie z Warunkami Technicznymi WT-2002/STOEN -02, po wyłączeniu kabli spod napięcia.
- Przed przystąpieniem do robót potwierdzić aktualność inwentaryzacji urządzeń elektroenergetycznych w Dokumentacja Techniczna Sieci (NM-DT).
- Zgłosić do odbioru do ND-PI wykonane zabezpieczenia kabli elektroenergetycznych i przekazać dokumentację powykonawczą i formalno-prawną.
- Niniejsze uzgodnienie jest ważne do dnia 02.08.2012

Warszawa dnia 02.08.2011 Uzgodnienie
dotyczy RYS 1 ÷ RYS 8

PROJEKTANT
Mieczysław Suchocki
Mieczysław Suchocki

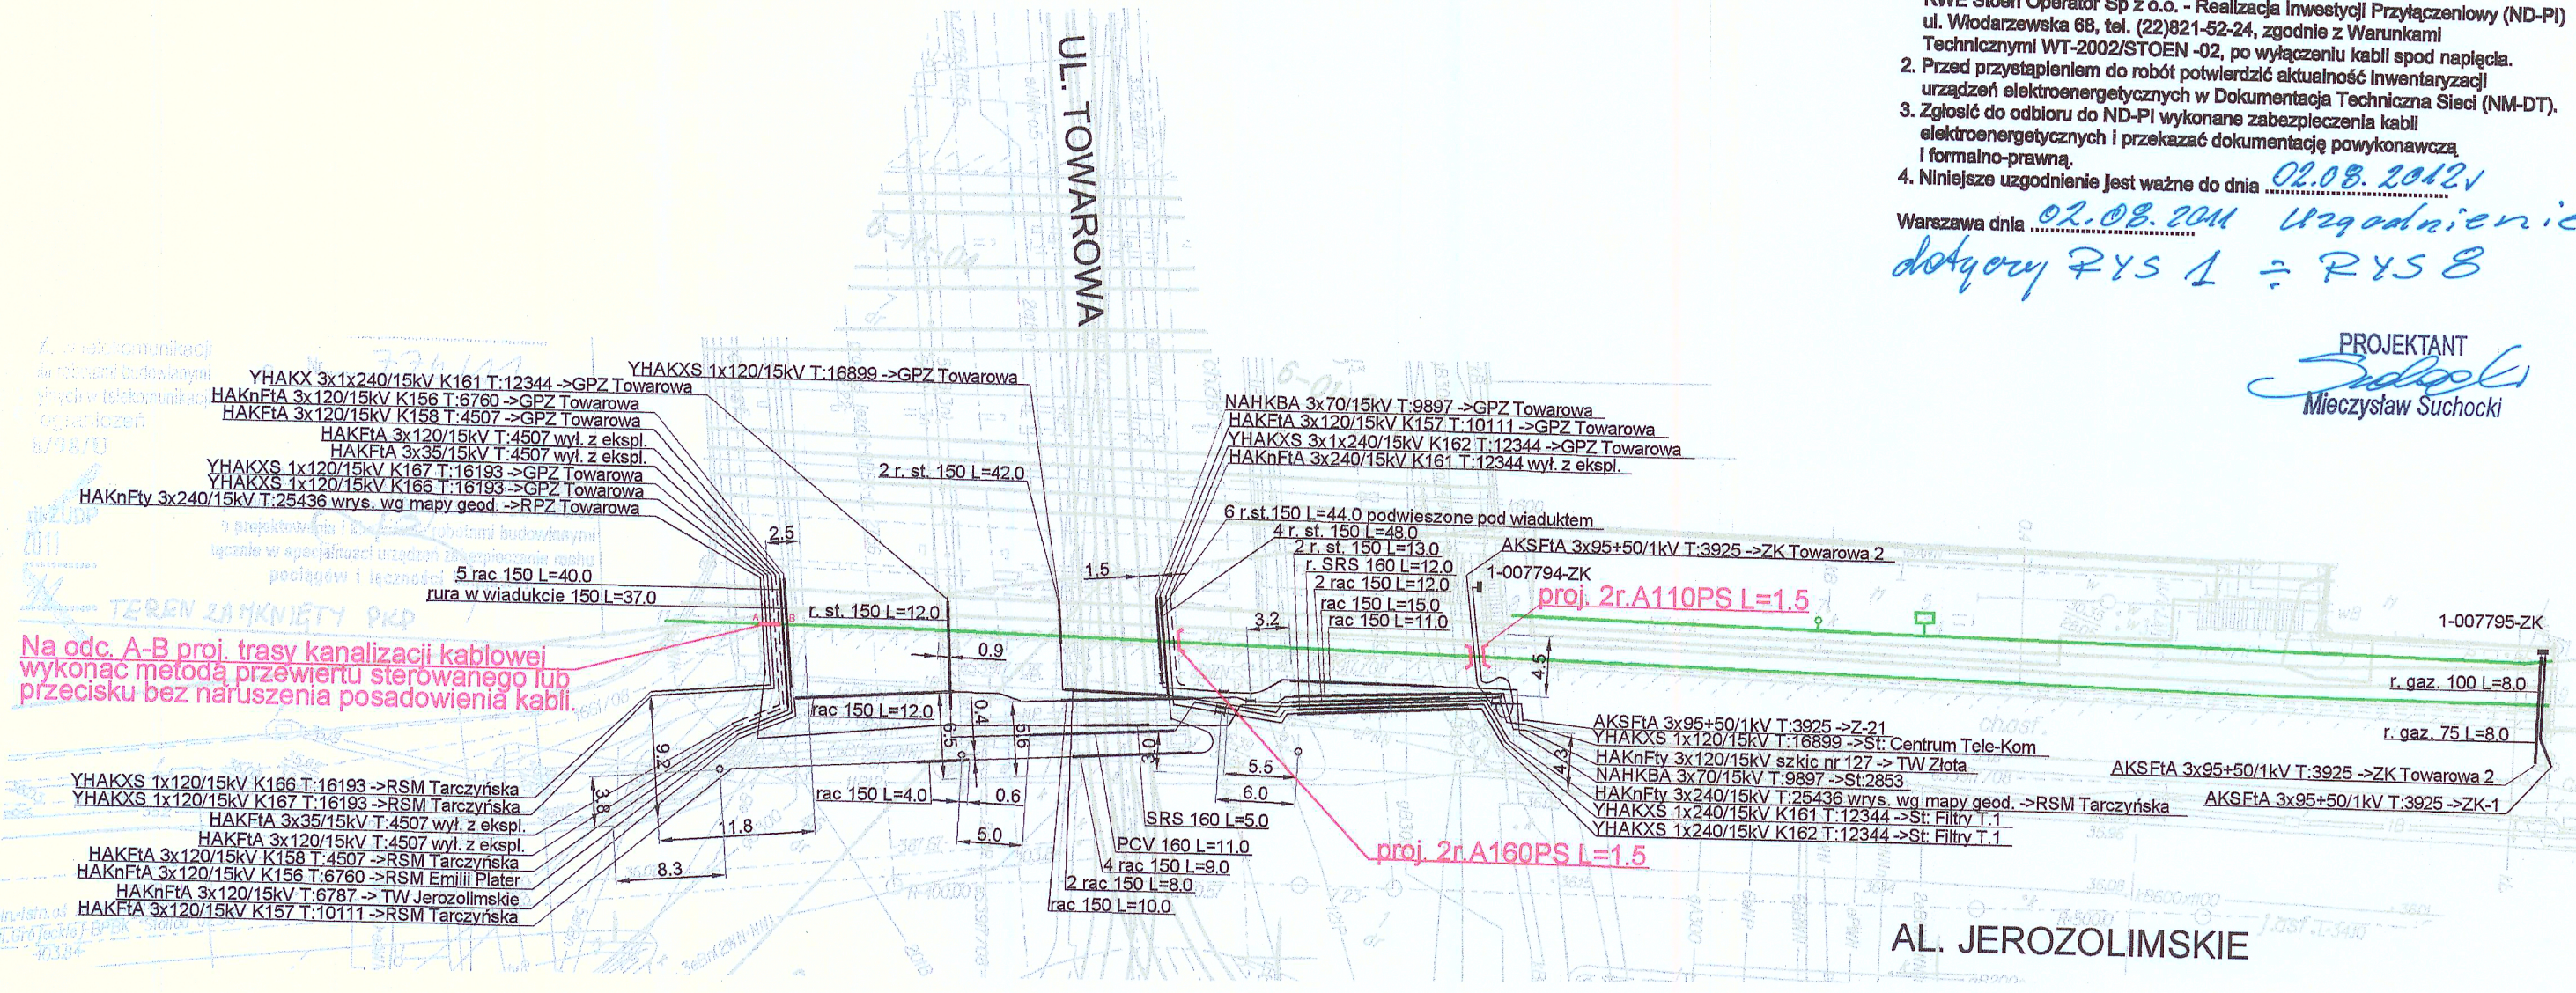

Na odc. A-B proj. trasy kanalizacji kablowej wykonać metodą przewiercenia sterowanego lub przecisku bez naruszenia posadowienia kabli.

Stwierdza się zgodność usytuowania tras linii kablowych / napowietrznych z dokumentacją posiadaną przez Dokumentacja Techniczna Sieci RWE Stoen Operator Sp.z o.o.
Warszawa, dnia 02.08.2011
Sprawdził Machnikowska
Nr rejestru: 2185/11

W obszarze wykazanym na tym rysunku mogą występować również inne sieci elektroenergetyczne nie będące w eksploatacji RWE Stoen Operator Sp. z o.o. Położenie sieci elektroenergetycznych może podlegać zmianom.

		RWE Stoen Operator Sp.z o.o.	
		ul. Piękna 46 00-672 Warszawa	
Inwentaryzacja i zabezpieczenie kabli elektroenergetycznych RWE Stoen Operator Sp.z o.o. krzyżujących się z proj. kanalizacja kablowa ul. Al. Jerozolimskie (ARK. 2) dot.opinii ZUD nr 774/2011			
Jednostka wykonawcza:		Podpis	Data: 07.2011
Dokumentacja Techniczna Sieci (NM-DT)			Skala: 1:500
Wykonał:	Ewa Machnikowska		Nr rys.: 1
			Nr zlecenia: 2184/11