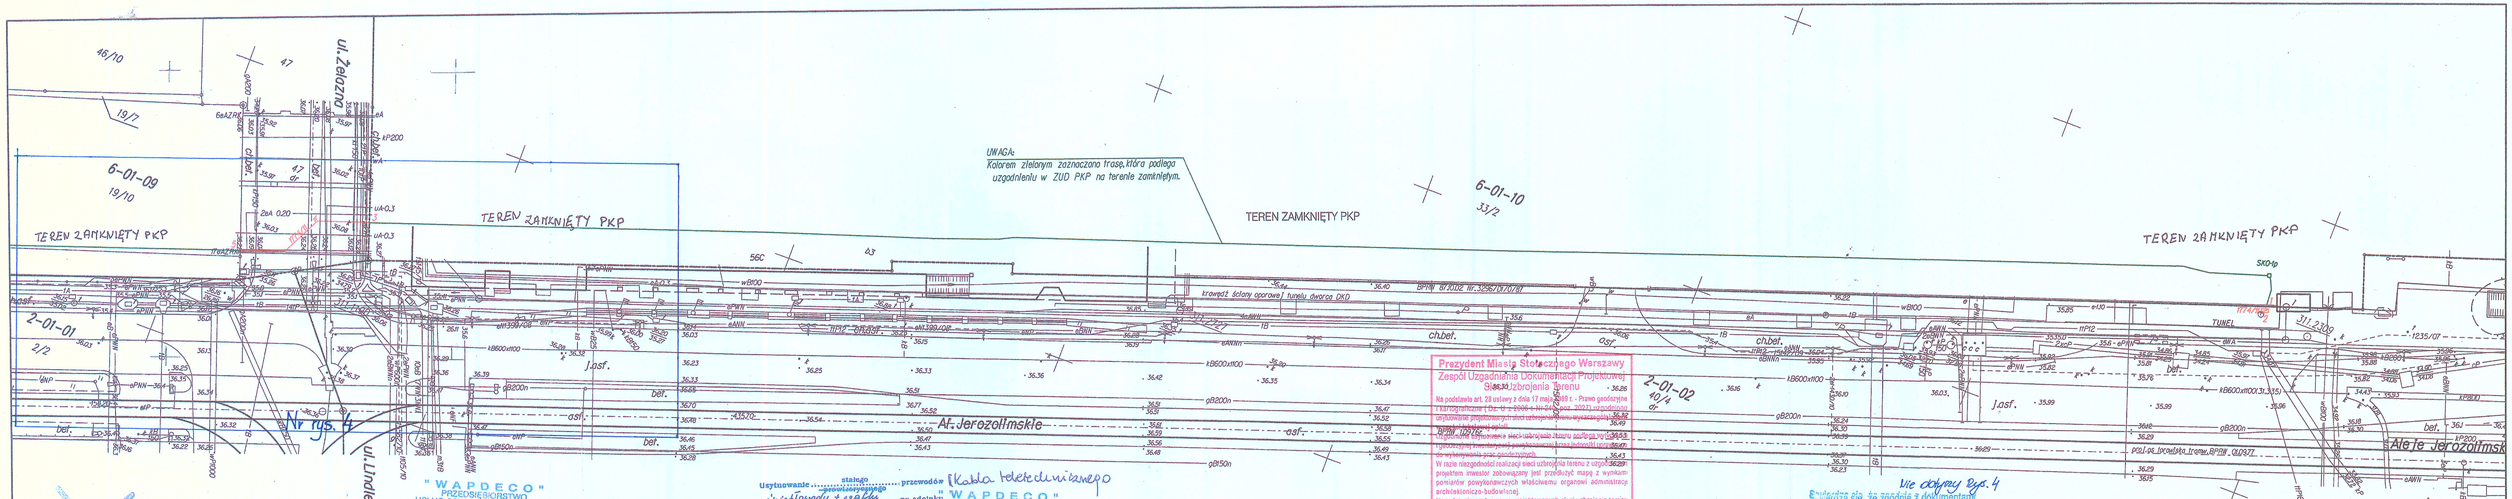

Wpłynęło do Kancelarii ZUDP
dnia 03 CZE 2011
Nr 774/11

Wpłynęło do Kancelarii ZUDP
Dnia 2011-06-15
Nr 774/11

mgr inż. Edward Zabrodziak
Uprawnienia budowlane w telekomunikacji do projektowania i kierowania robotami budowlanymi w specjalnościach instalacyjnych w telekomunikacji radiowej bezdyspersyjnej
Nr 1259/98/U

mgr inż. Andrzej Zajączkowski
Uprawnienia budowlane do projektowania i kierowania robotami budowlanymi ogólnie w specjalnościach instalacyjno-inżynieryjnych w zakresie sieci, instalacji i urządzeń cieplnych, wentylacyjnych, gazowych, wodociągowych i kanalizacyjnych
upr. 1s-2128/11/93/86

Oznaczenia
proj szafka

"WAPDECO"
PRZEDSIĘBIORSTWO USŁUG CONSULTINGOWYCH Sp.J.
A. Dziubak i Spółka
ul. Batorego 39, 02-591 Warszawa
tel./fax 22 825 86 93 NIP 521-039-89-87

Wypłot komputerowy niniejszej mapy jest zgodny z wnioskiem nr 1041/11 wydanym przez Ośrodek Dokumentacji Geodezyjnej i Kartograficznej w zakresie robót ks. rob. 76.3/11 Nr DER 20-87/11, 21-210/11
podpisanego przez Insp. M. Konopka
Wypłot jest zgodny z z.m.m. i terenem na dzień 30.05.11

GEODETA UPRAWNIONY
mgr inż. Andrzej Dziubak
Upr. MGPiB Nr 11575

Użytkowanie stałego/czasowego przewodów kabla telekomunikacyjnego w szafce/kanale na odcinku od ... do ... wykreślono do realizacji w ewid. zasobu dokumentacji. Przed rozpoczęciem robót należy wystąpić do przedsiębiorstwa wykonującego geodezyjnego o wyznaczenie trasy przewodu w terenie
ks. rob. ...
"WAPDECO" w GEODEZJI UPRAWNIONY
ul. Batorego 39
tel. 25 86 93
KIEROWNIK ROBÓT
Upr. ...
"WAPDECO"
PRZEDSIĘBIORSTWO USŁUG CONSULTINGOWYCH Sp.J.
A. Dziubak i Spółka
ul. Batorego 39, 02-591 Warszawa
tel./fax 22 825 86 93 NIP 521-039-89-87

Kabel na odc. 3-5 będzie układany w gruncie rodzimym (pod wizjolukiem)

Prezydent Miasta Stołecznego Warszawy
Zespół Uzgadniania Dokumentacji Projektowej
Sieci Uzbrojenia Terenu
Na podstawie art. 28 ustawy z dnia 17 maja 2001 r. - Prawo geodezyjne i kartograficzne (Dz. U. z 2005 r. Nr 240, poz. 2027) uzgadnia się usytuowanie projektowanej sieci uzbrojenia terenu wynikającego z projektu budowlanego ...
W razie niezgodności realizacji sieci uzbrojenia terenu z uzgodnionym projektem inwestor zobowiązany jest przedłożyć mapę z wykaznaniem powykonawczych właścicielowi organowi administracji architektoniczno-budowlanej.
Uzgodnienie usytuowania projektowanych sieci uzbrojenia terenu zachowuje ważność przez okres 3 lat od dnia wydania opinii w sprawie uzgodnienia usytuowanych projektowanych sieci uzbrojenia terenu. Uzgodnienia tracą ważność w przypadku, o którym mowa w § 13 rozporządzenia Ministra Rozwoju Regionalnego i Budownictwa z dnia 2 kwietnia 2001 r. w sprawie geodezyjnej ewidencji sieci uzbrojenia terenu oraz zespołów urządzeń dokumentacji projektowej (Dz. U. Nr 38, poz. 453).
Projekt wniesiono na mapę numeryczną 774/11
Data 30 CZE 2011 podpis ...
Warszawa, dn. 2011-07-04
-3-

Nie odbywa się.
Świadczy się, że zgodnie z dokumentacją posiadanymi przez Dokumentację Techniczną Sieci
Brzeg terenu / w trasie proj. kabla ul. Al. Jerozolimskie
Nie przebiegają linia kablowa / napowietrzna
RWE Stoen Operator Sp. z o.o.
w dniu 20.06.2011
Podpis ...
stron: ...

MAPA SYTUACYJNO - WYSOKOŚCIOWA W SKALI 1:500 DLA CELÓW PROJEKTOWYCH

Terenu położonego w woj. mazowieckim, m.st.Warszawa
dzielnica Śródmieście, Ochota, Włochy: TRASA WKD

ARK.1

Mapę niniejszą wykonano w "WAPDECO" PRZEDSIĘBIORSTWO USŁUG CONSULTINGOWYCH Sp. J. A.Dziubak i Spółka
ul. Batorego 39, 02-591 Warszawa
Ks.rob. 7639/11
DER20-87/11, 21-210/11

Kier. Robót
podpis/data

08.05.2011r.

"WAPDECO"
PRZEDSIĘBIORSTWO USŁUG CONSULTINGOWYCH Sp.J.
A. Dziubak i Spółka
ul. Batorego 39, 02-591 Warszawa
tel./fax 22 825 86 93 NIP 521-039-89-87

Nie wykluczo się istnienia w terenie innych, nie wykazanych na niniejszej mapie urządzeń podziemnych, które nie były zgłoszone do inwentryzacji lub o których brak informacji w instytucjach branżowych.

Niniejszą mapę do projektu wykonano na podstawie zeskanowanej mapy zasadniczej w skali 1:500 zeskanowanej dn. 2011 r.
Zamówienie na wykonanie skanów nr 179/11

Podwładczam zgodność treści mapy do projektu z treścią mapy zasadniczej zatwierdzonej dn. 2011 r.
na podstawie dokumentacji przyjętej do ewidencji pod nr 2011E-1021
GEODETA UPRAWNIONY
mgr inż. Andrzej Dziubak
Upr. MGPiB Nr 11575

Podpis wykonawcy

PREZYDENT MIASTA STOŁECZNEGO WARSZAWY
Ośrodek Dokumentacji Geodezyjnej i Kartograficznej zawiadamia o dopełnieniu przez wykonawcę prac geodezyjnych obowiązku wynikającego z art.12 ustawy PGK z 17.05.1989r. Dz.U.z 2005r. Nr 240, poz. 2027.

Z up. PREZYDENTA
Miasta Stołecznego Warszawy
Anna Karopto
Podinspektor
w Biurze Geodezji i Katastru

16.05.2011r.

Wykaz oznaczeń stosowanych przy urządzeniach podziemnych:

— osie przewodów uż. istniejących
-- osie przewodów uż. projektowanych
▬ krawędzie przewodów uż. istniejących o średnicy ponad 75 cm
= = krawędzie przewodów uż. projektowanych o średnicy ponad 75 cm
Rz przewody nadziemne
Rn przewody nadziemne

Oznaczenie sposobu zainwentaryzowania
A aparatura wykrywająca
B na podstawie danych branżowych
P pomiarem bezpośrednim

Oznaczenia rodzaju sieci oraz armatury
w wodociągowej
k kanalizacyjna
g gazowa
c cieplna
t telefoniczna
e elektroenergetyczna
ef trakcja
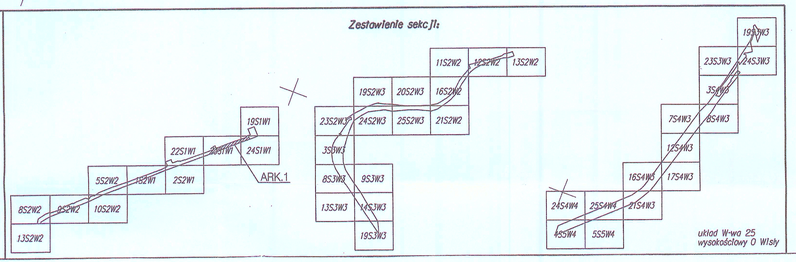
Zestawienie sekcji: