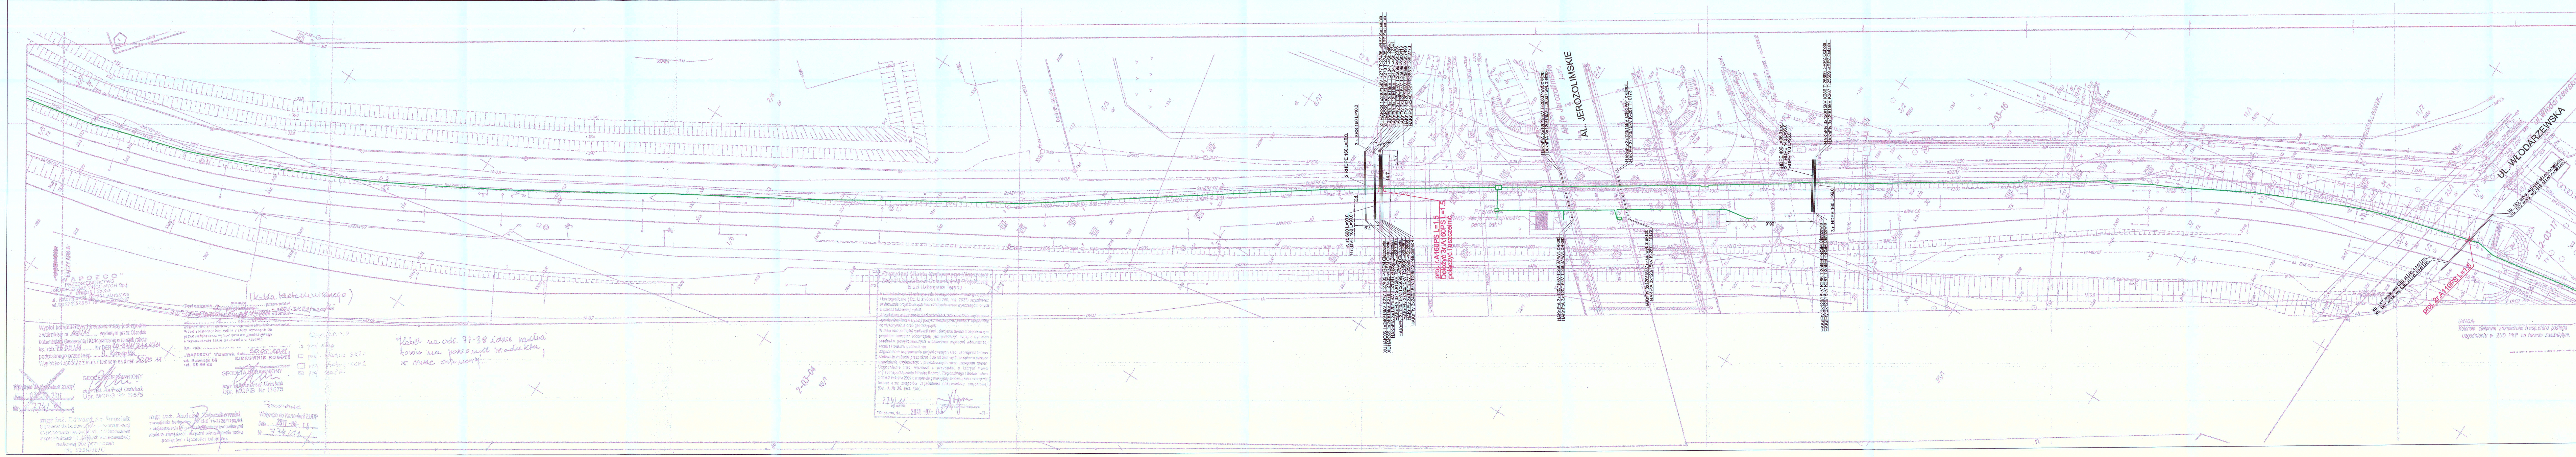

proj. trasa kanalizacji kablowej

(Kabla telekomunikacyjnego)

Wyplot komputerowy niniejszej mapy jest zgodny z wtórnikiem nr 102/11 wydanym przez Ośrodek Dokumentacji Geodezyjnej i Kartograficznej w ramach roboty ks. rob. 76-39/11 Nr DER 20-8311-21810/11 podpisanego przez Insp. A. Konopka
Wyplot jest zgodny z z.m.m. i terenem na dzień 30.05.11

„WAPDECO" Warszawa, dnia 30.05.2011
ul. Batorego 36
tel. 25 86 93
KIEROWNIK ROBOTY

GEODETA UPRAWNIONY
mgr inż. Andrzej Dziubak
Upr. MGPiB Nr 11575

GEODETA UPRAWNIONY
mgr inż. Andrzej Dziubak
Upr. MGPiB Nr 11575

Wpłynęło do Kancelarii ZUDP
dnia 07.07.2011
Nr 774/11

mgr inż. Edward Ambroziak
Uprawnienia budowlane w telekomunikacji do projektowania i kierowania robotami budowlanymi w specjalnościach instalacyjnych w telekomunikacji radiowej bez ograniczeń
Nr 1258/98/U

mgr inż. Andrzej Zajączkowski

Poprawić
Wpłynęło do Kancelarii ZUDP
Dnia 2011-08-15
Nr 774/11

Oznaczenia
☐ proj. słup
☐ proj. studnia SKR1
☐ proj. studnia SKR2
☒ proj. szafki

Kabel na odc. 37-38 idzie wzdłuż torów na poziomie wiaduktu, w niszy ostojowej.

Sieci Uzbrojenia Terenu

Uzgodnione usytuowanie sieci uzbrojenia terenu podlega tyczeniu geodezyjnemu, inwentaryzacji powykonawczej przez jednostki uprawnione do wykonywania prac geodezyjnych.

W razie niezgodności realizacji sieci uzbrojenia terenu z uzgodnionym projektem inwestor zobowiązany jest przedłożyć mapę z wynikami pomiarów powykonawczych właściwemu organowi administracji architektoniczno-budowlanej.

Uzgodnienie usytuowania projektowanych sieci uzbrojenia terenu zachowuje ważność przez okres 3 lat od dnia wydania opinii w sprawie uzgadniania usytuowanych projektowanych sieci uzbrojenia terenu. Uzgodnienie traci ważność w przypadku, o którym mowa w § 15 rozporządzenia Ministra Rozwoju Regionalnego i Budownictwa z dnia 2 kwietnia 2001 r. w sprawie geodezyjnej ewidencji sieci uzbrojenia terenu oraz zespołów uzgadniania dokumentacji projektowej (Dz. U. Nr 38, poz. 455).

774/11
(nr opinii)
Warszawa, dn. 2011-07-0[illegible]
-3-

W obszarze wykazanym na tym rysunku mogą występować również inne sieci elektroenergetyczne nie będące w eksploatacji RWE Stoen Operator Sp. z o.o. Położenie sieci elektroenergetycznych może podlegać zmianom.

Stwierdza się zgodność usytuowania tras linii kablowych / napowietrznych z dokumentacją posiadaną przez Dokumentacja Techniczna Sieci RWE Stoen Operator Sp.z o.o.
Warszawa, dnia 2.08.2011
Sprawdził Maciej Nowik
Nr rejestru: 2184/11

RWE

RWE Stoen Operator Sp.z o.o.
ul. Piękna 46
00-672 Warszawa

Inwentaryzacja i zabezpieczenie kabli elektroenergetycznych
RWE Stoen Operator Sp.z o.o.
krzyżujących się z proj. kanalizacja kablowa
ul.Al. Jerozolimskie (ARK. 7)
dot.opinii ZUD nr 774/2011

Jednostka wykonawcza: Dokumentacja Techniczna Sieci (NM-DT)		Podpis	Data: 07.2011
			Skala: 1:500
Wykonał:	Ewa Machnikowska		Nr rys.: 5
			Nr zlecenia: 2184/11